

主动公开

佛山市自然资源局三水分局文件

佛自然资三告〔2021〕110号

三水区白坭镇美的林里苑建设项目临时用地 土地复垦验收结果公告

根据《土地复垦条例》、《土地复垦条例实施办法》和《广东省国土资源厅关于加强临时用地管理的通知》（粤国土资利用发〔2016〕35号）等文件要求，2021年7月20日，佛山市自然资源局三水分局组织验收了三水区白坭镇美的林里苑建设项目临时用地土地复垦，来自相关行业的专家代表、佛山市三水区农业农村局、佛山市生态环境局三水分局、佛山市自然资源局三水分局白坭管理所、土地权属方和用地单位等代表进行了现场踏勘，听取了项目情况介绍，审阅了相关材料，经专家组质询和讨论，验收材料基本齐全，符合国家、省有关土地复垦的政策和规范；复垦工程质量符合《土地复垦质量控制标准》（TD/T1036-2013）。专家组同意通过复垦验收。

一、项目位置：

复垦验收地块位于佛山市三水区白坭镇富景社区。

二、复垦前土地情况：

三水区白坭镇美的林里苑建设项目临时用地复垦前地类总面积为 0.3005 公顷，现状地类为有林地。

三、土地复垦完成情况：

土地复垦面积 0.3005 公顷，复垦方向为有林地 0.3005 公顷，复垦率为 100%。

四、公告时间：

2021 年 8 月 3 日至 2021 年 9 月 2 日。

五、公告方式和地点：

张贴公告：佛山市三水区白坭镇政府、三水区人民政府网。

六、公告意见反馈方式：

联系单位：佛山市自然资源局三水分局（佛山市三水区西南街道环城路 50 号）

联系人：陈小姐

联系电话：0757-87773828

附件：三水区白坭镇美的林里苑建设项目临时用地土地复垦验收影像图、竣工图


佛山市自然资源局三水分局

2021 年 8 月 3 日

佛山市自然资源局三水分局办公室

2021 年 8 月 3 日印发

三水区白坭镇美的林里苑建设项目临时用地复垦区卫星影像图

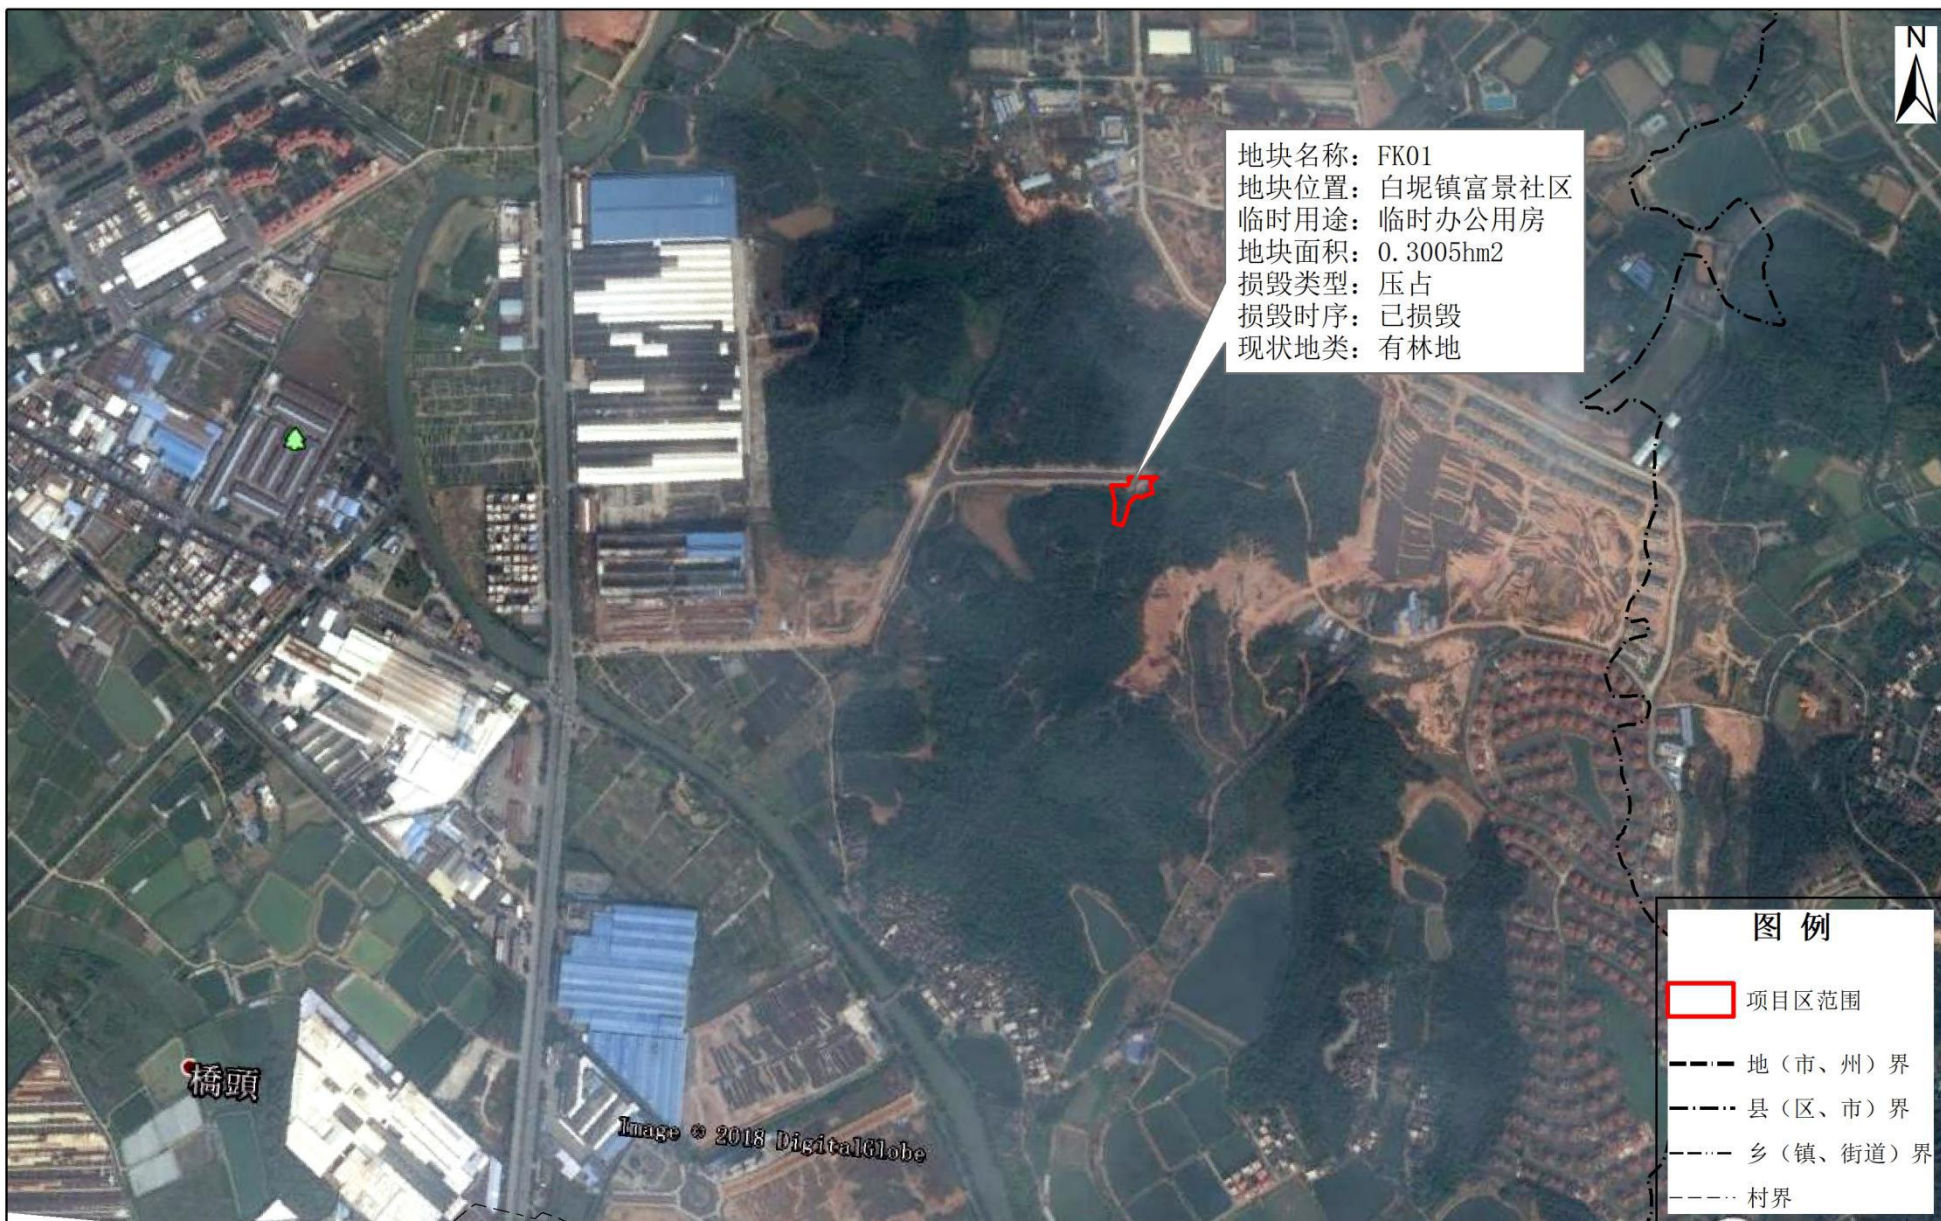


2000国家大地坐标系
1985国家高程基准

0 145 290 580 870 1,160 1,450 Miles

三水区白坭镇美的林里苑建设项目临时用地土地复垦竣工图

一级地类		二级地类		单位: 公顷、%				
编码	名称	编码	名称	复垦前面积	占复垦责任范围面积比重	复垦后面积	占复垦责任范围面积比重	面积增减情况
03	林地	031	有林地	0.3005	100.00	0.3005	100.00	0.0000
合计				0.3005	100.00	0.3005	100.00	0.0000

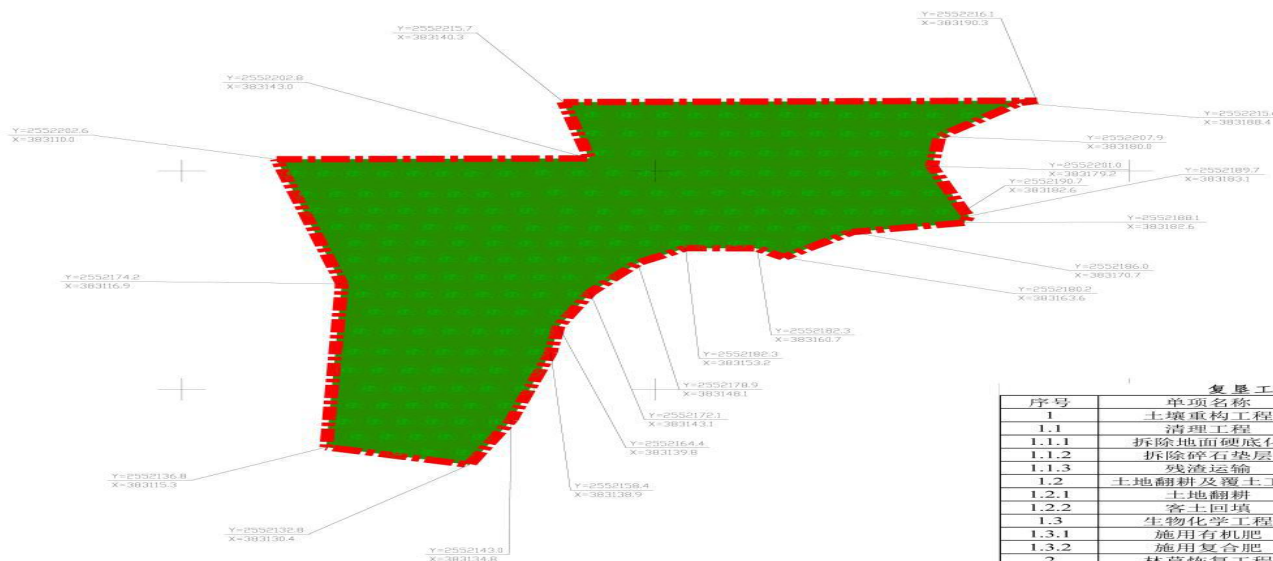

序号	单项名称	单位	工程量
1	土壤重构工程		
1.1	清理工程		
1.1.1	拆除地面硬底化	m ³	301.00
1.1.2	拆除碎石基层	m ³	150.00
1.1.3	残渣运输	m ³	451.00
1.2	土地翻耕及覆土工程		
1.2.1	土地翻耕	hm ²	0.3005
1.2.2	客土回填	m ³	107.00
1.3	生物化学工程		
1.3.1	施用有机肥	kg	1001.50
1.3.2	施用复合肥	kg	334.00
2	林草恢复工程		
2.1	栽植细叶榕	株	334
2.2	撒播草籽	hm ²	0.3005

临时用地范围线		原有沟渠	
指北针		原有道路	
有林地		高程点	· 13.90
细叶榕			

广东寰宇规划咨询有限公司			
核定	孙礼勇	项目名称	三水区白坭镇美的林里苑建设项目临时用地土地复垦
审查	李平	比例	1:1000
校核	郭启明	日期	2021.07
制图	郭启明	图号	JG-01